


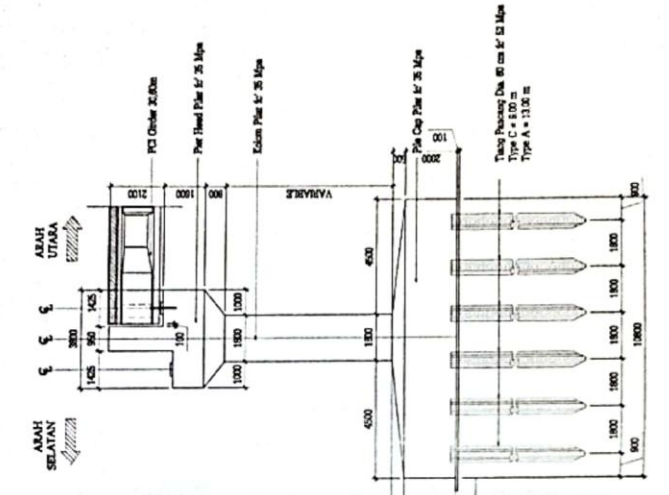

Jalan Luar Lingkar Barat (J.L.B)
TAMPAK SAMPIING P. A4a
1 : 150

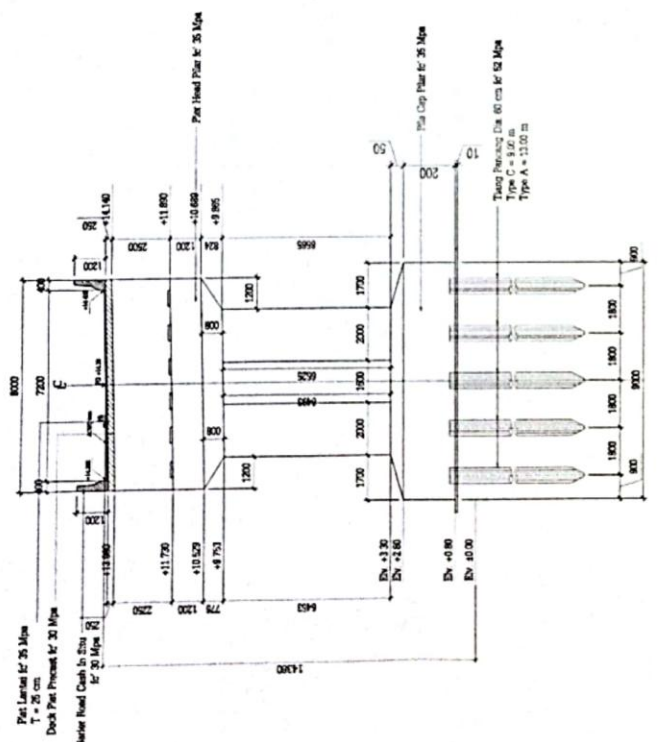

Jalan Luar Lingkar Barat (J.L.B)
TAMPAK DEPAN P. A4a
1 : 150

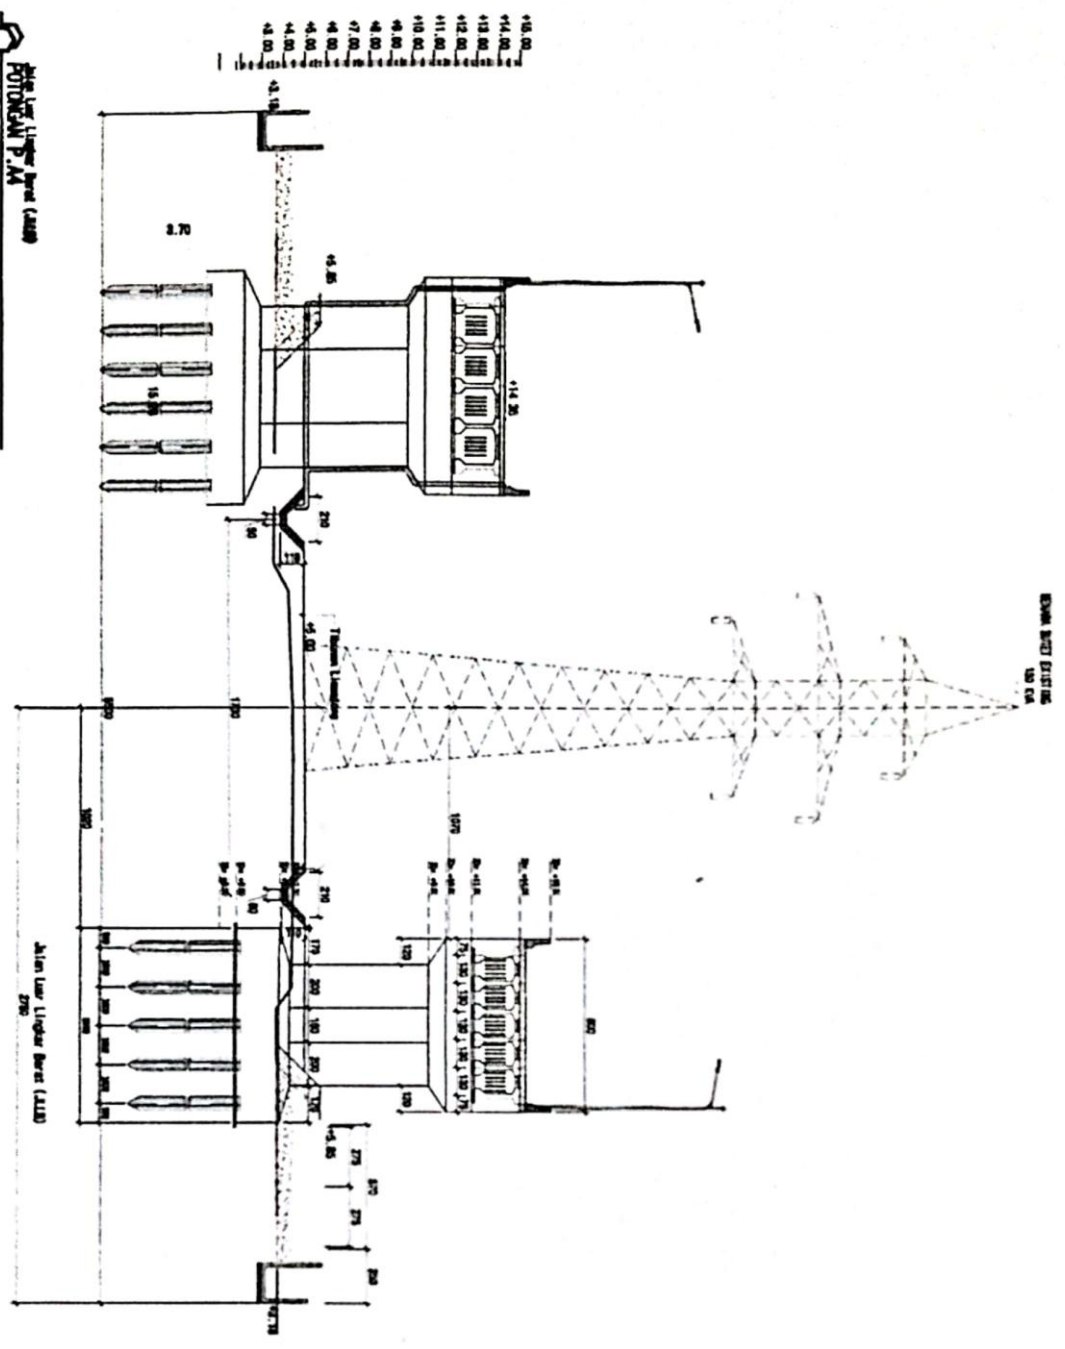

SHOP DRAWING

Disusun dan Direvisi oleh:
 Ir. Noti Sabarwati, M. Eng.
 Ir. Noti Sabarwati, M. Eng.


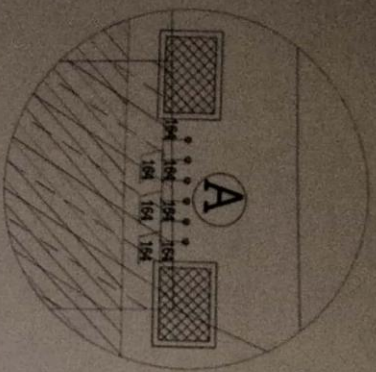


Jalan Luar Linkar Barat (JLB)
DETAIL A
1 : 30

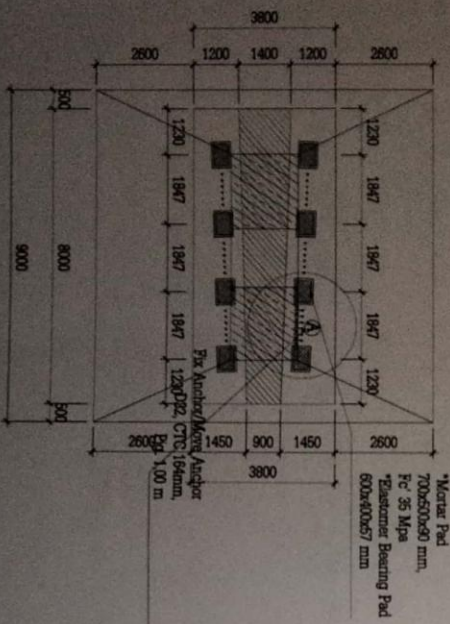

Jalan Luar Linkar Barat (JLB)
DENAH ELASTOMER PA.7
1 : 150

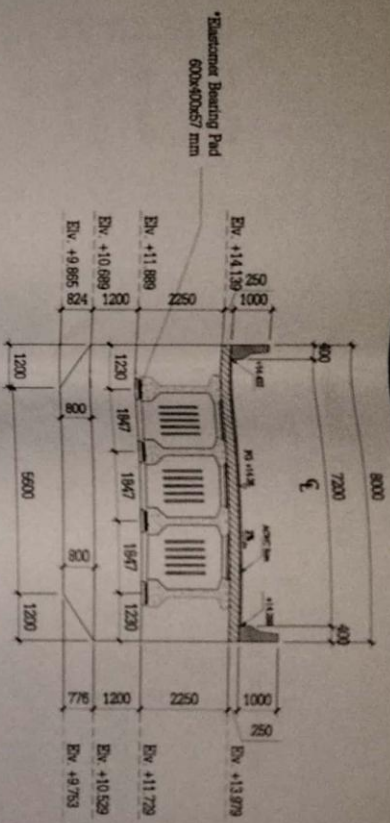

Jalan Luar Linkar Barat (JLB)
TAMPAK SAMPIING
1 : 150

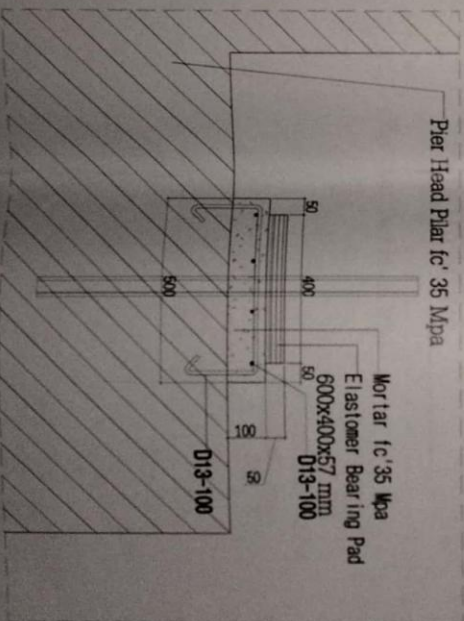

Jalan Luar Linkar Barat (JLB)
DETAIL MORTAR
1 : 10



SHOP DRAWING


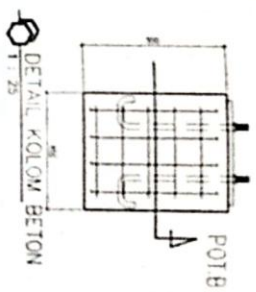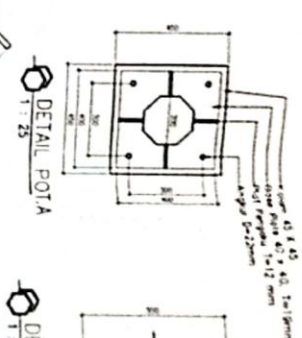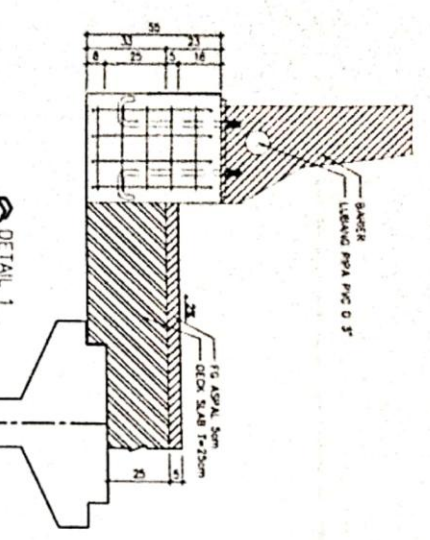


DETAIL 1
 1:15

DETAIL POTA
 1:25

DETAIL KOLON BETON
 1:25

DETAIL PEMASANGAN ANGKUP
 1:25

DETAIL POT B
 1:25

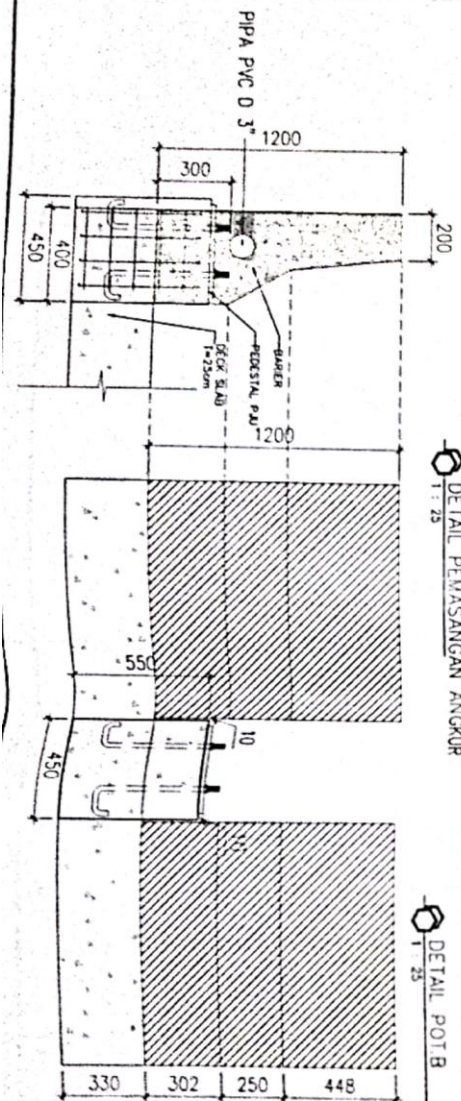


